




- Aufbau 1 - Dachstuhl
  - 1.0 Holzstuhl
  - 2.0 Sparren
  - 3.0 Dacheindeckung
  - 4.0 Dachstuhl
  - 5.0 Dachstuhl
- Aufbau 2 - Decke II, Außenk. D.I. OS
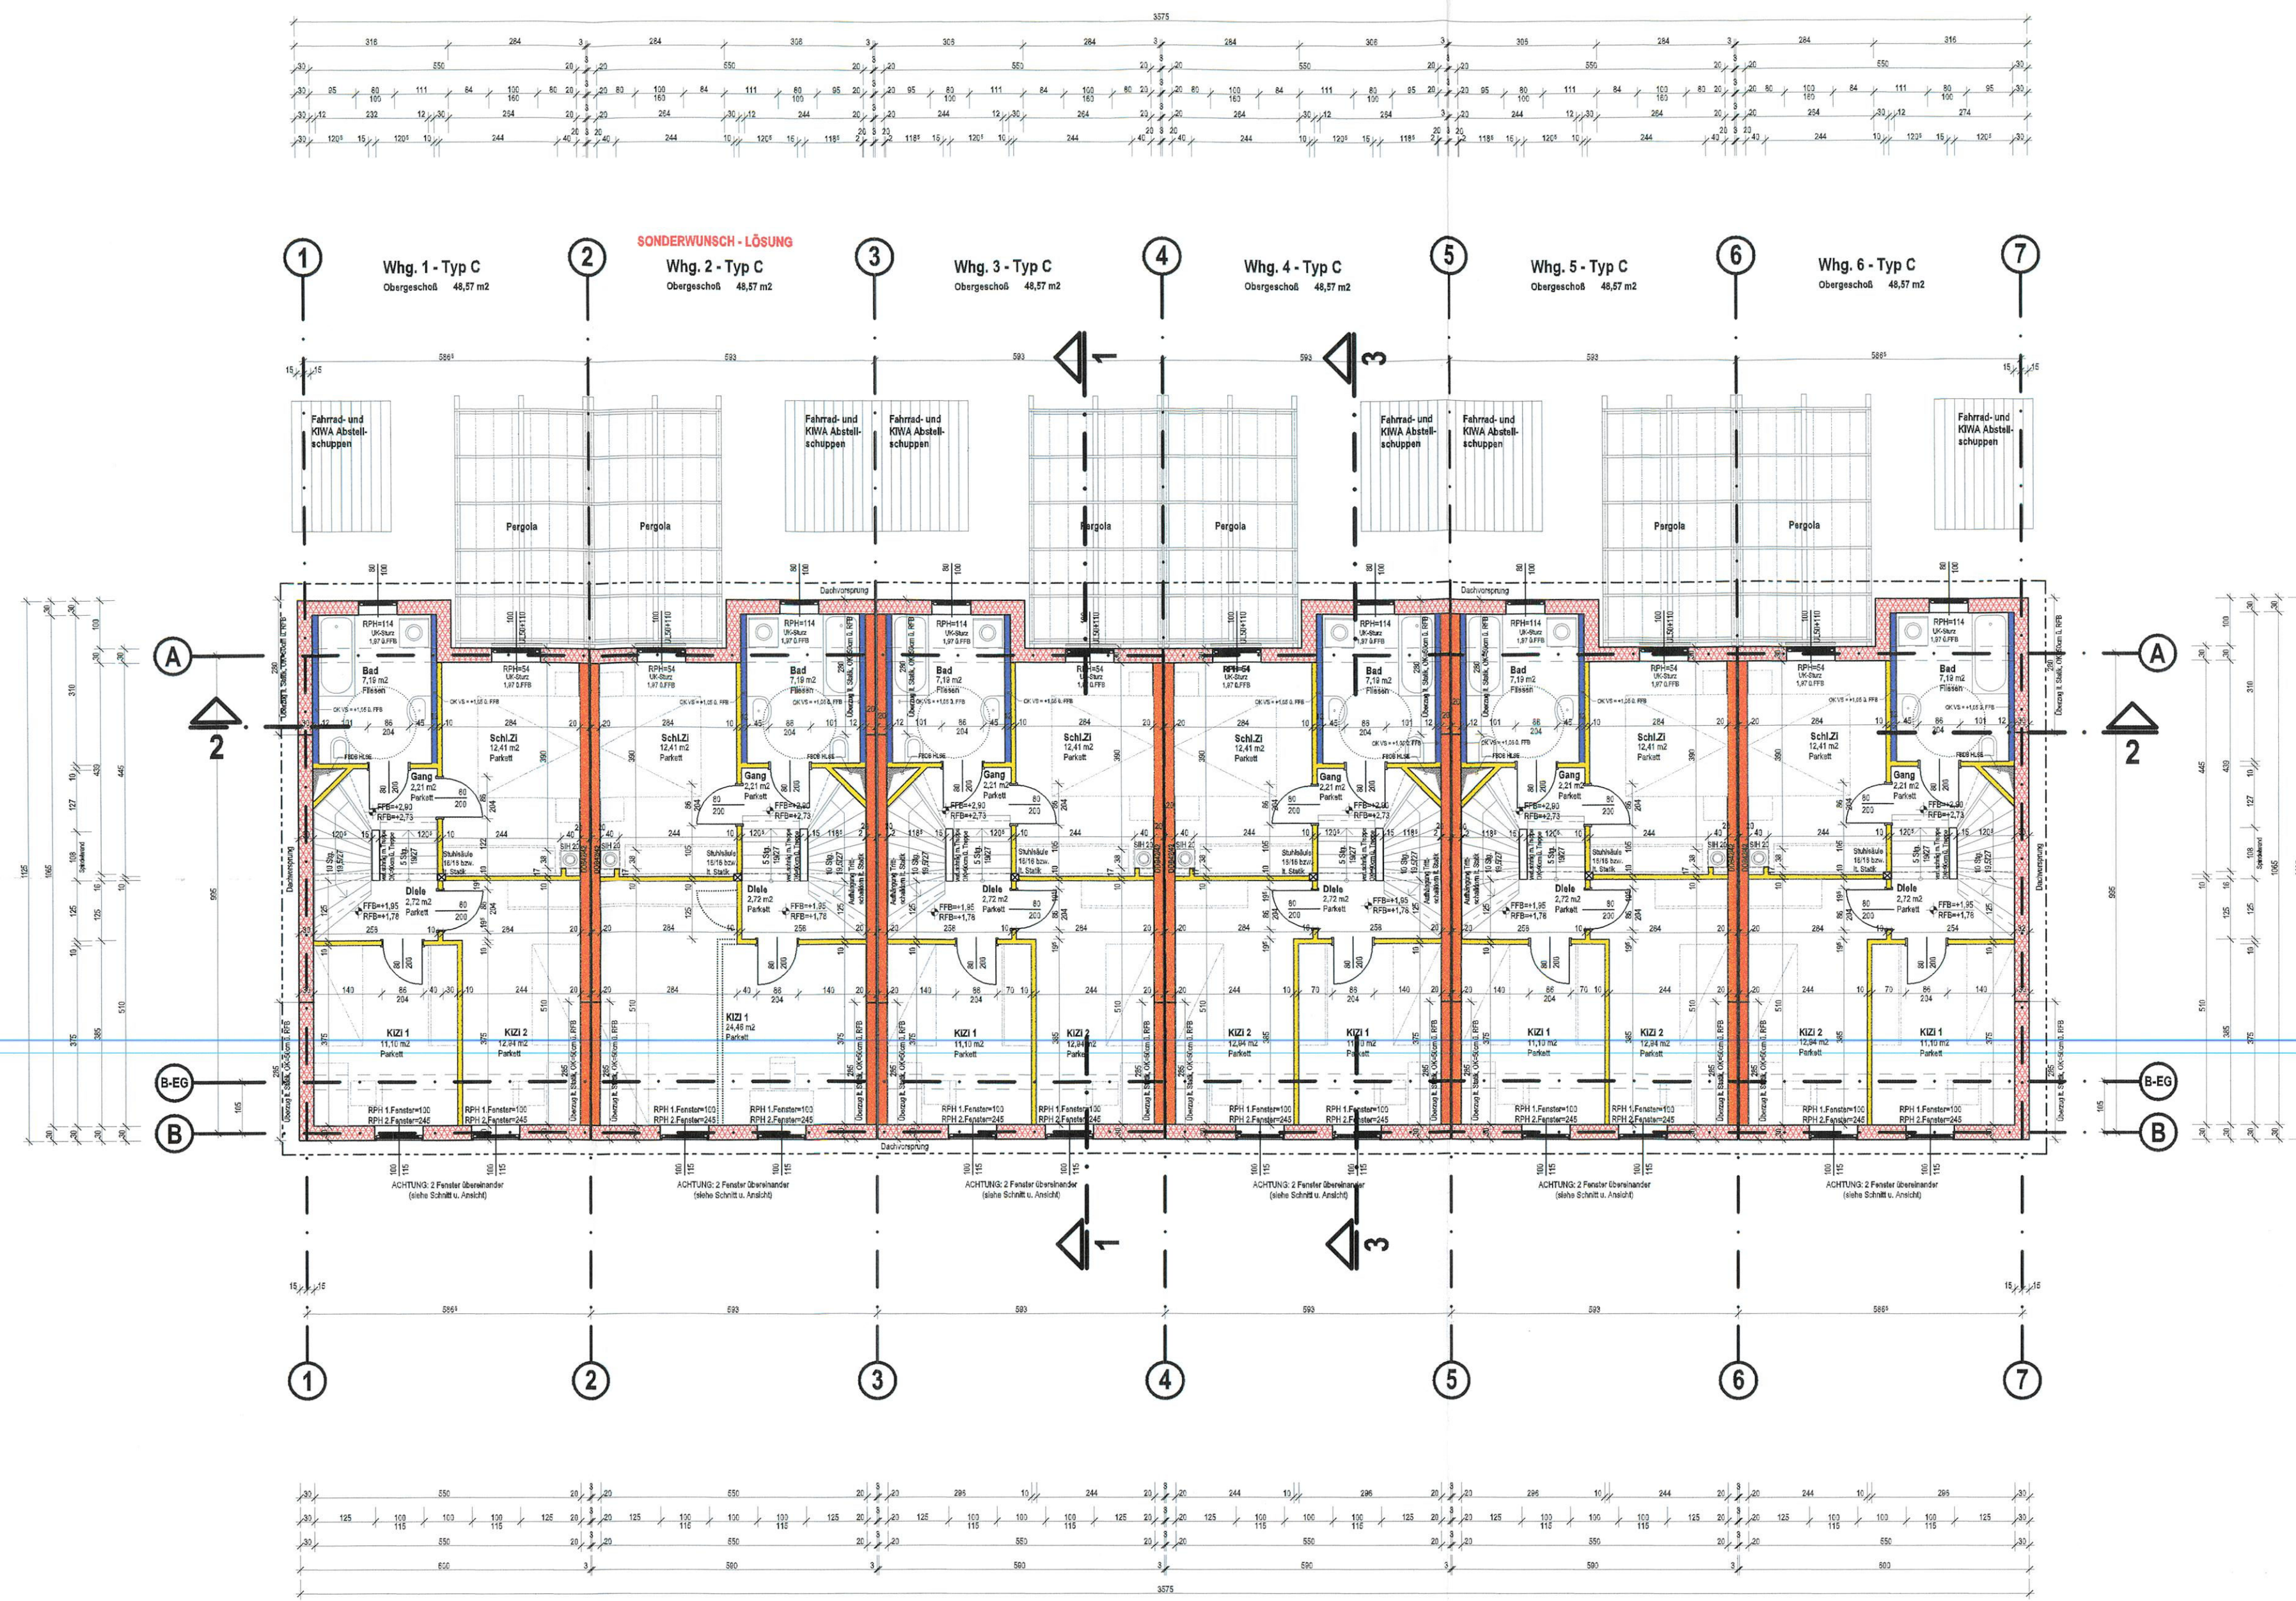Obergeschoß

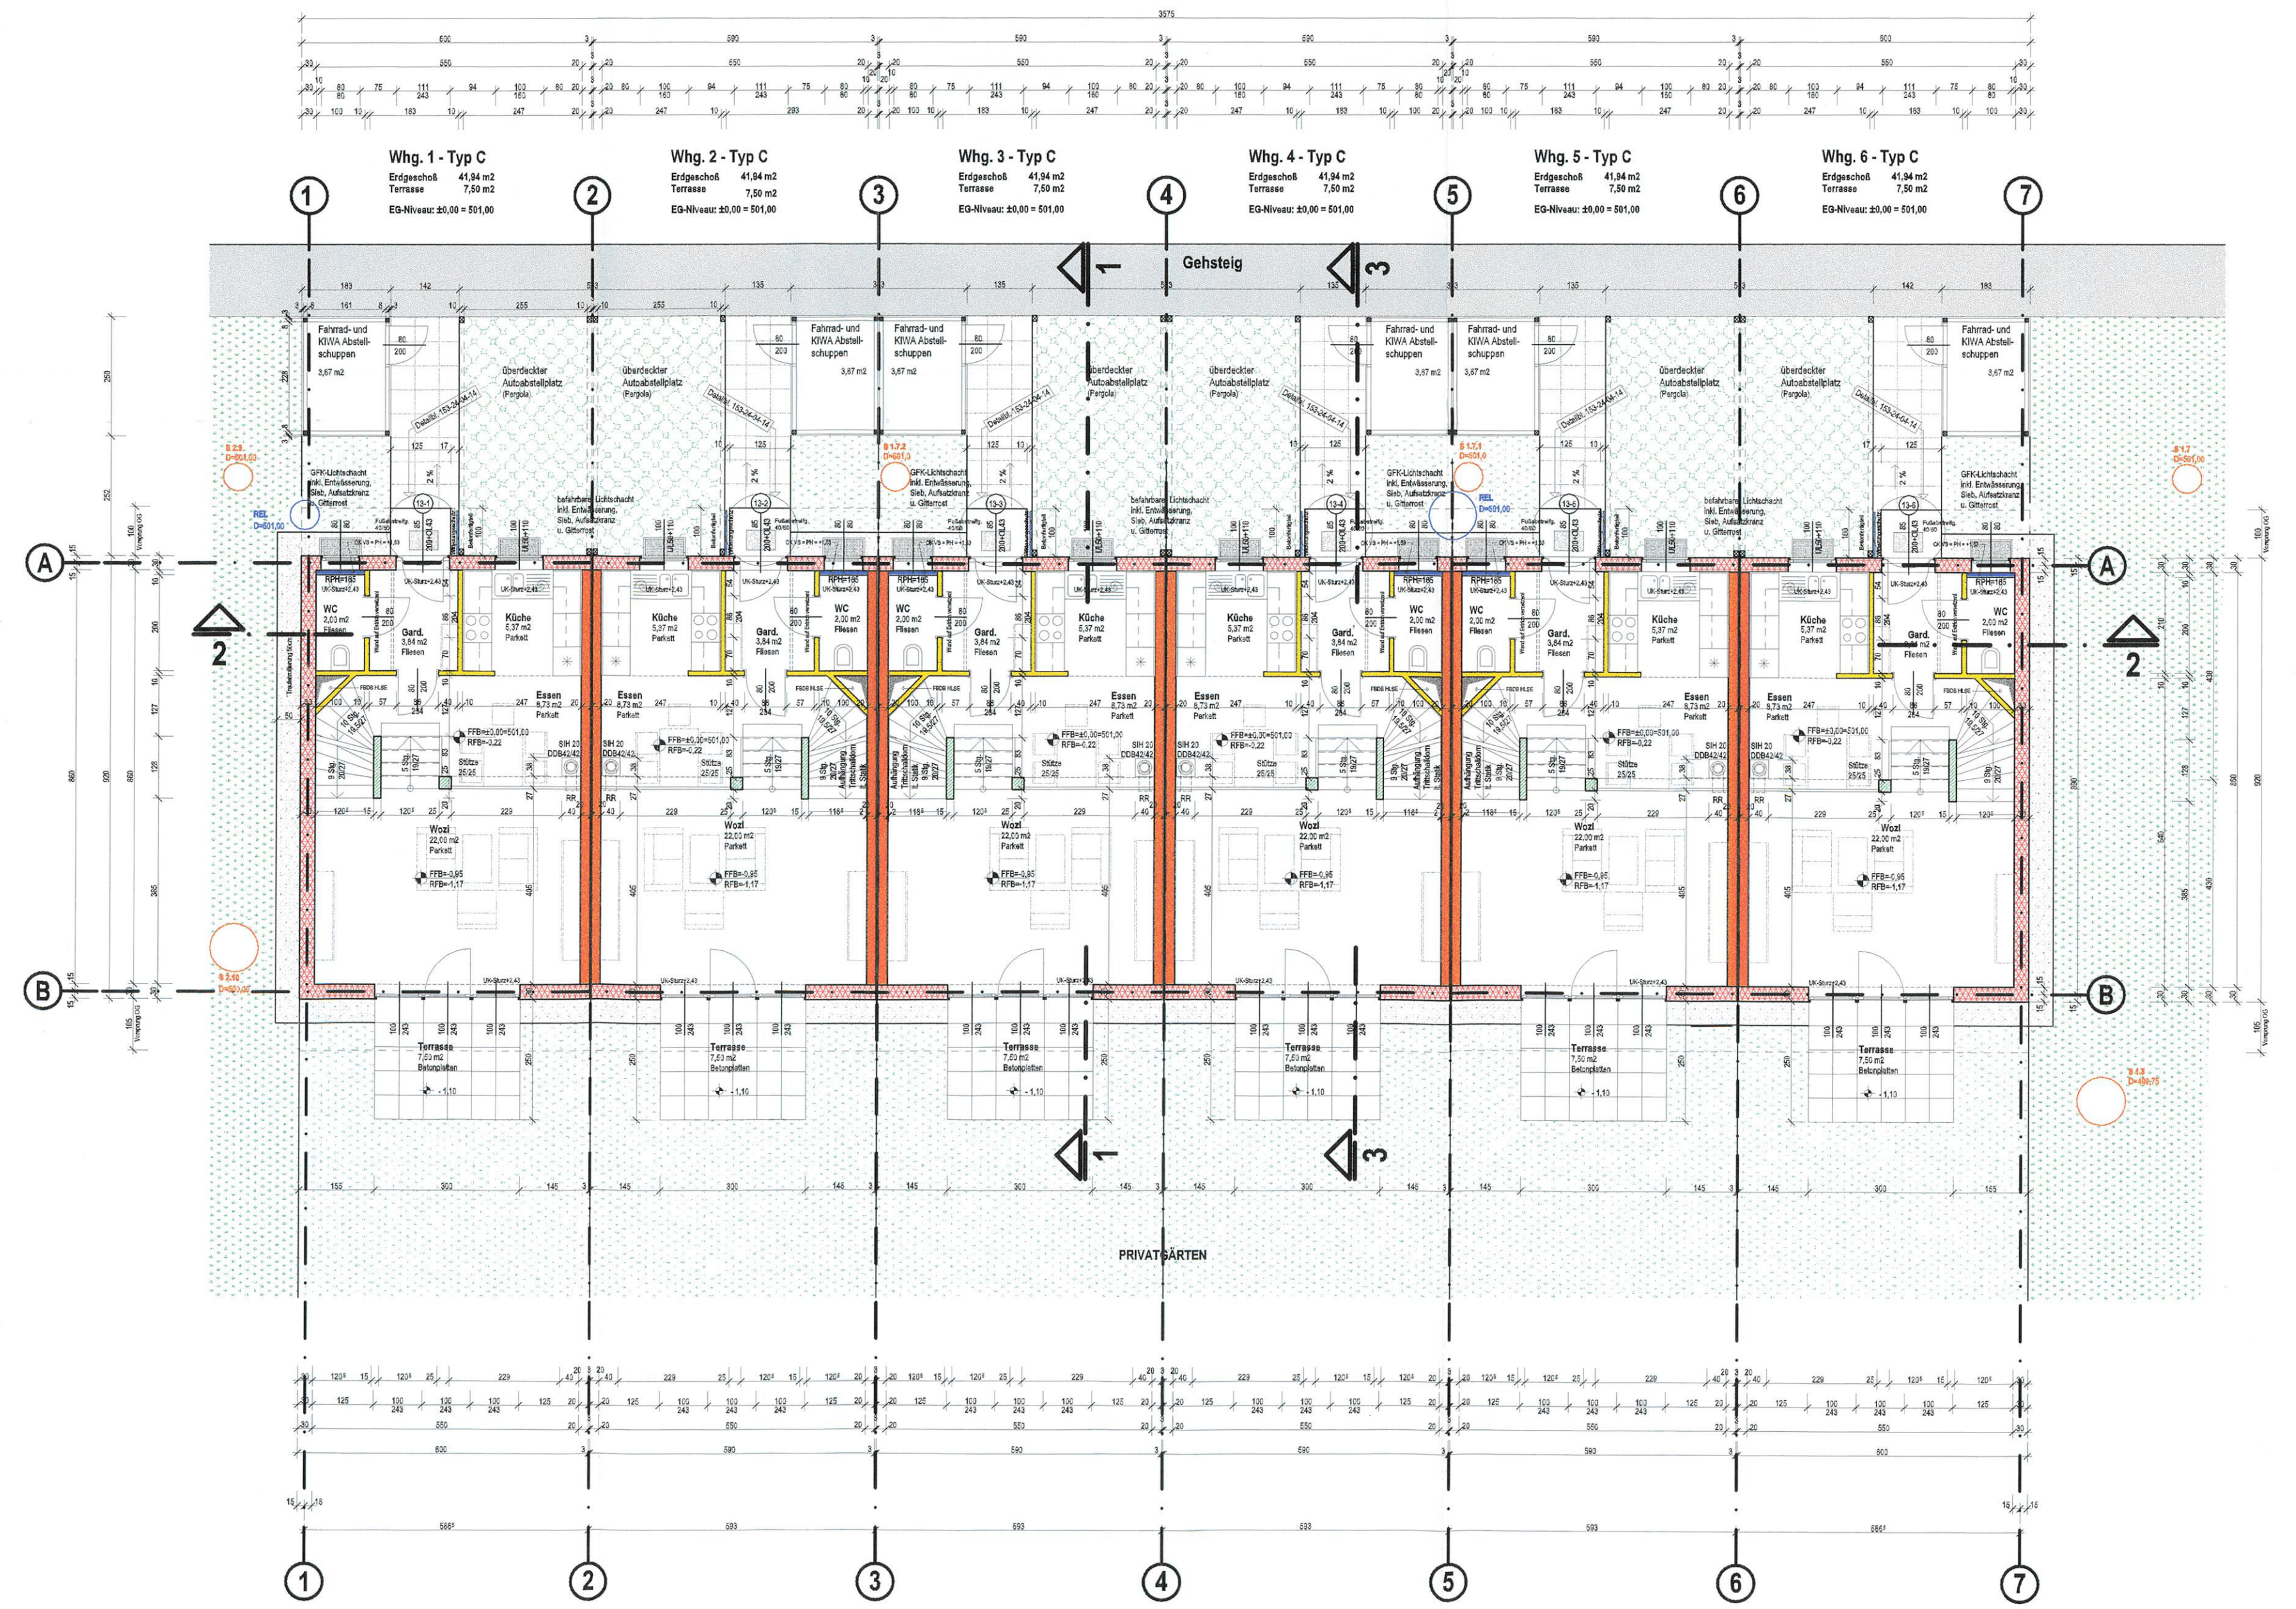

Erdgeschoß

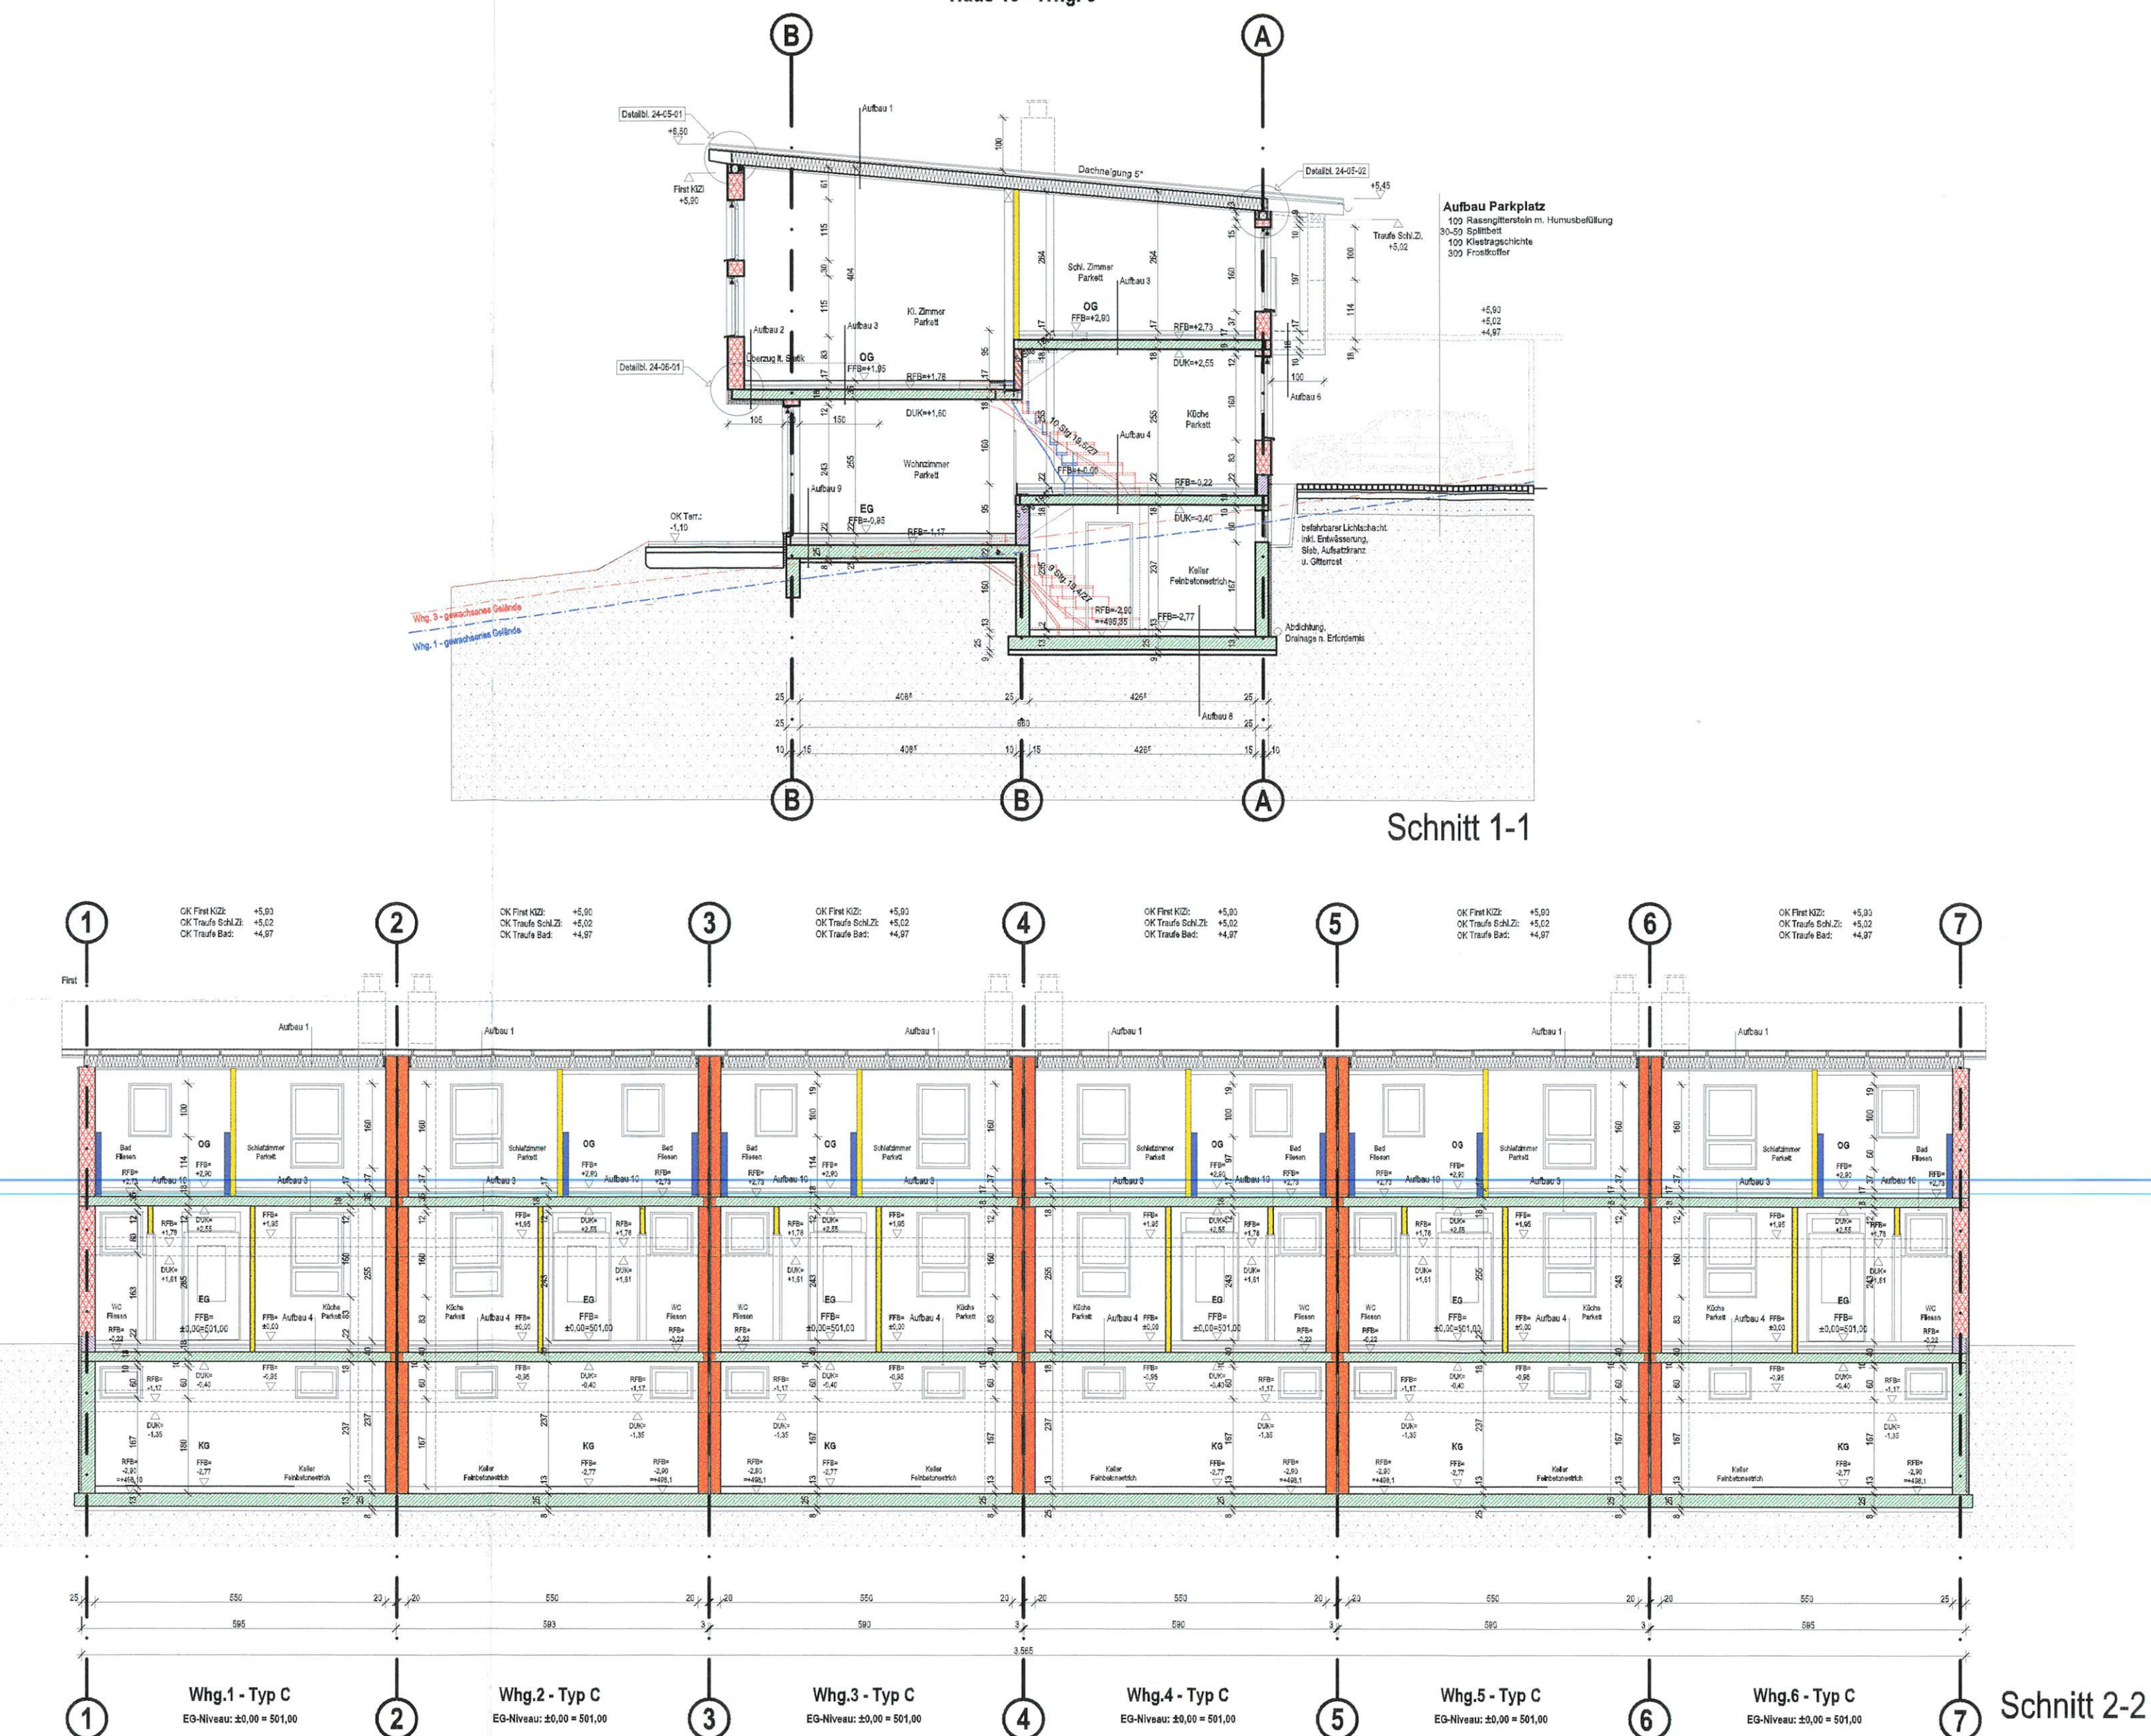


Schnitte

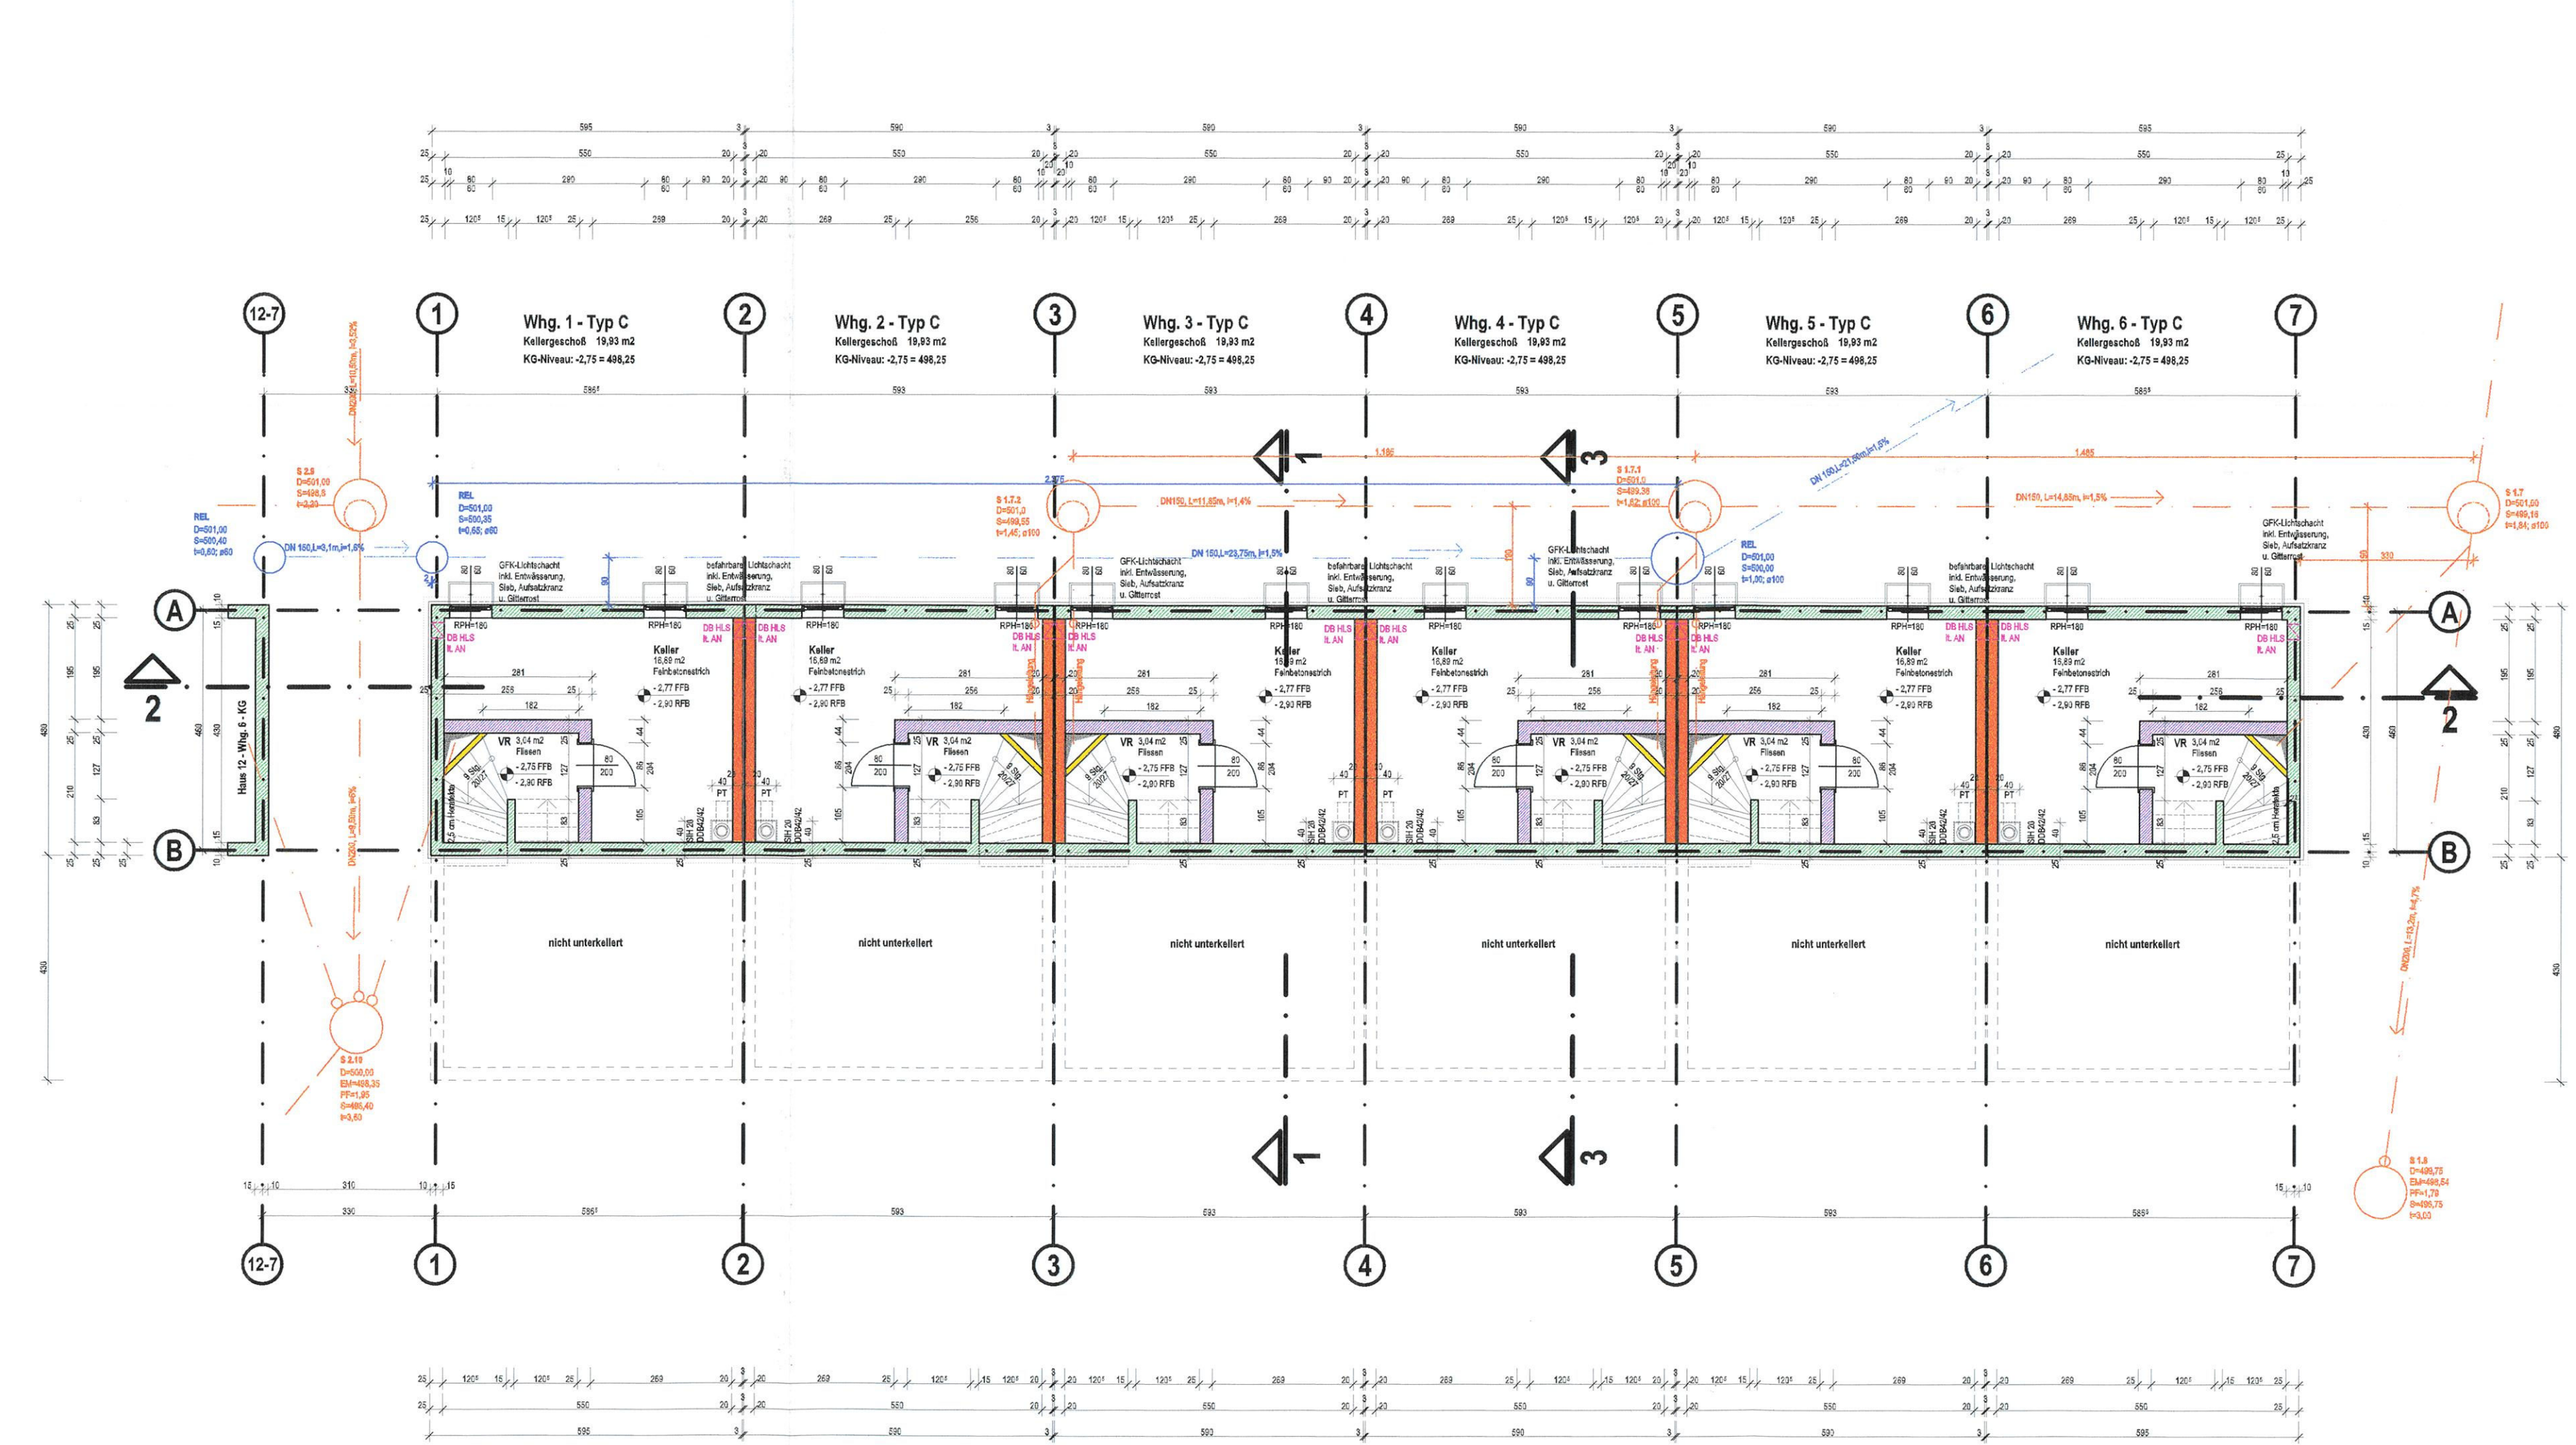

Kellergeschoß

- Durisol DSS30K12
- Durisol DMI20/13
- Durisol DSS25/12
- Durisol DM15/9
- Durisol DM25/16
- Stahlbeton lt. Statik
- Metallständerwände
- Glasflächen
- Vorsatzschale

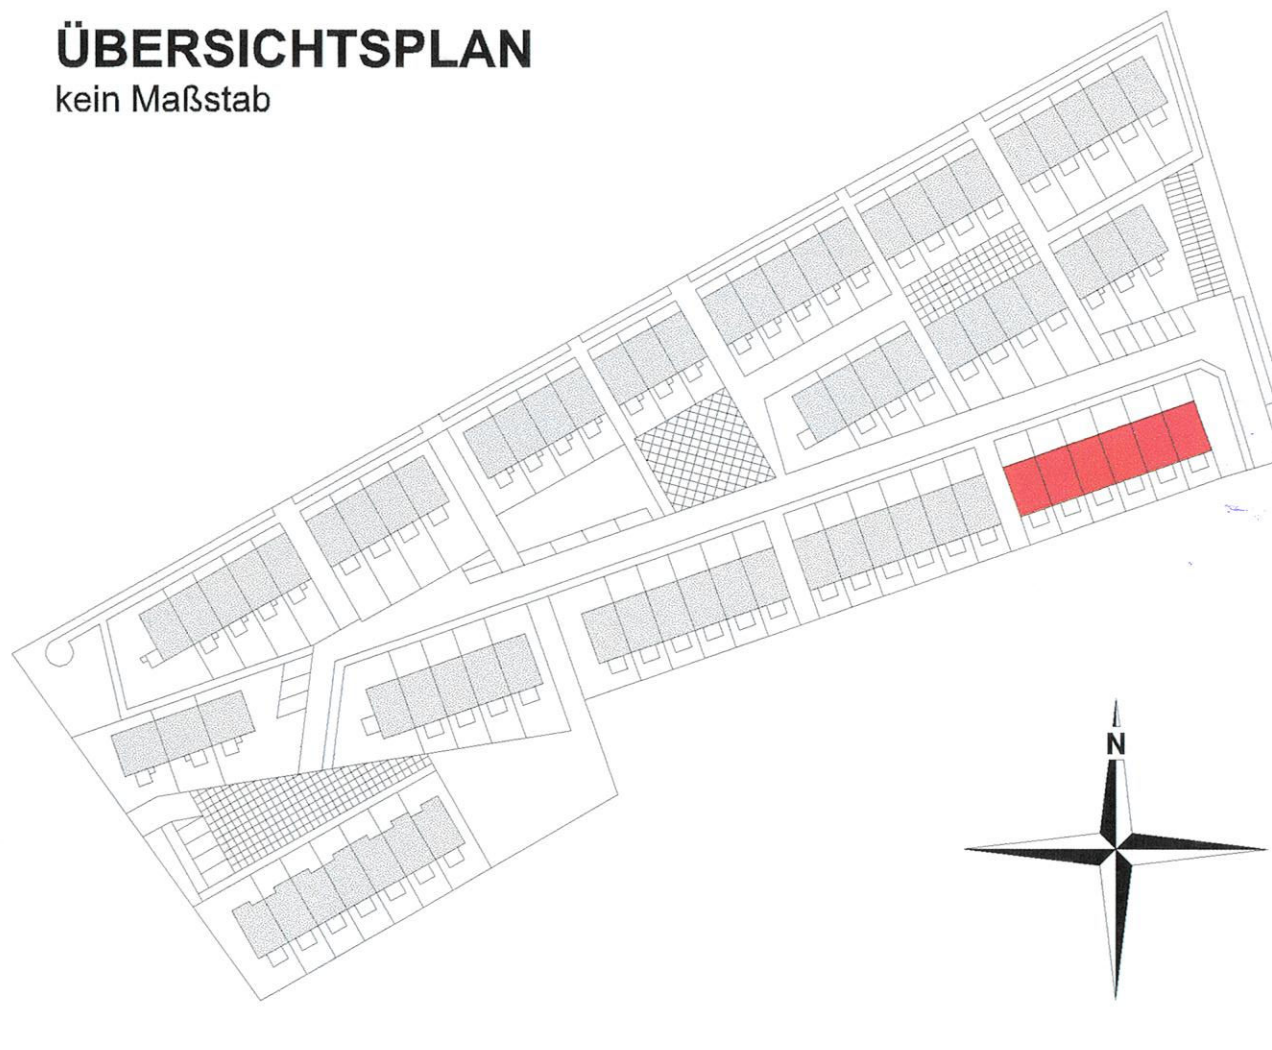

Planung: Architekturbüro M. NIGITZ - R. ROBOSCH  
 Bauherr: GEMYSAG  
 Wohnanlage Kapfenberg Diemlach 4. Bauabschnitt  
 74 Wohneinheiten  
 Bestandsplan  
 Haus 13  
 Grundriss Kellergeschoß  
 Grundriss Erdgeschoß  
 Schnitt 1-1, 2-2

Maßstab	Plan Nr.
1 : 100	153 - 30 - 13
Gezeichnet : Ak	Datum : 27.05.2003
Format :	82,0 / 130,0 cm