BESTANDSPLAN

OBJEKT 1
GRUNDRISSE

M = 1: 100

FFOK: +/- 0.00 =197,40 m ü.A.

OBERGESCHOSS

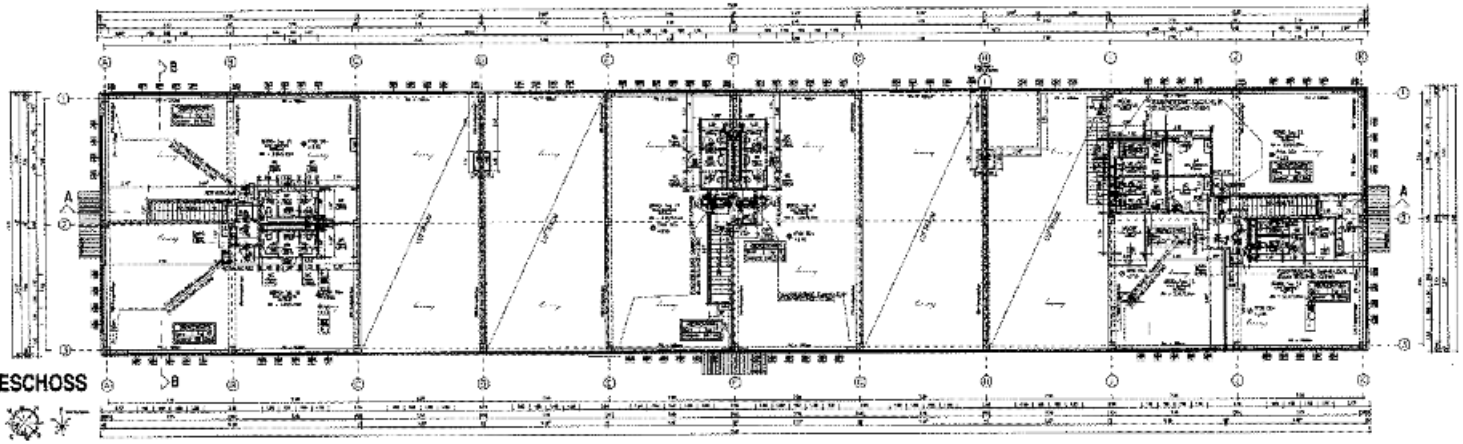
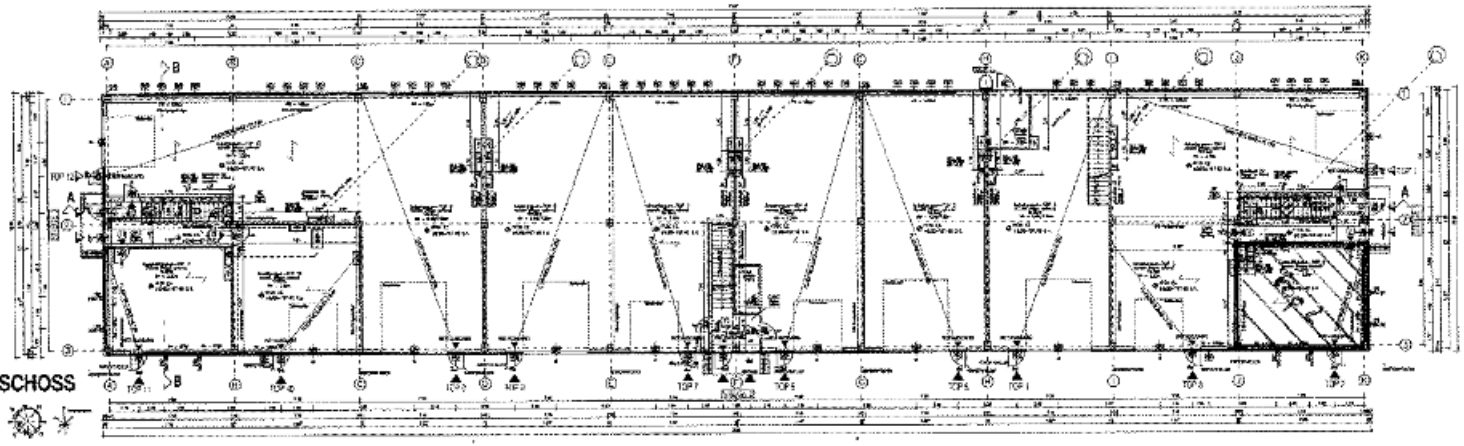
ERDGESCHOSS